

PLU

PLAN LOCAL D'URBANISME LA MADELEINE-SUR-LOING



5.2.3 | 2/ PLANS DE RÉCOLLEMENT DES RÉSEAUX

DOSSIER D'APPROBATION

VU POUR ÊTRE ANNEXÉ À LA DÉLIBÉRATION DU CONSEIL MUNICIPAL
EN DATE DU 19/02/2018 APPROUVANT LE PLU

MAÎTRE D'OEUVRE

UTILITIES PERFORMANCE

Réseau eaux pluviales :

- Canalisation
- Canalisation incertaine
- Fossé
- Caniveau
- Puitsard - Regard
- Regard-grille
- Regard-avaloir
- Grille
- Bassin
- Numéro de regard, profondeur, remarque
- Diamètre de la canalisation
- Matériaux de la canalisation

DIAGNOSTIC DU RESEAU D'EAUX PLUVIALES

Maitrise d'ouvrage : Commune de La Madeleine sur Loing
Place de la Mairie
77145 LA MADELEINE SUR LOING
Tel : 01 64 28 13 28
Mail : mairie.madeleinesurlaing@orange.fr

Bureau d'études : **Utilities Performance**
26, Rue du Pont Cotelle
45100 ORLEANS
Tél : +33 238 454 242
Mail : contact.orleans@utilities-performance.com

-	-	-	-	-	-
0	14/09/17	Emission originale	DB	SC	SC
Révision	Date	Dénomination	Dessiné par	Vérifié par	Approuvé par

Plan de récolement du réseau d'eaux pluviales

N° d'affaire	Phase	N° Plan	Indice
A170446	DIAG	2	0
Nom fichier: La Madeleine sur Loing VO.dwg		Echelle: 1/1000	Format:



DIAGNOSTIC DU RESEAU D'EAUX PLUVIALES

Maitrise d'ouvrage : Commune de La Madeleine sur Loing
Place de la Mairie
77145 LA MADELEINE SUR LOING
Tél : 01 64 28 13 28
Mail : mairie.madeleinesurloing@orange.fr

Bureau d'études :  **Utilities Performance**
26, Rue du Pont Cotelle
45100 ORLEANS
Tél : +33 238 454 242
Mail : contact.orleans@utilities-performance.com

-	-	-	-	-	-
-	-	-	-	-	-
0	14/09/17	Emission originale	DB	SC	SC
Révision	Date	Dénomination	Dessiné par	Vérifié par	Approuvé par

Plan de récolement du réseau d'eaux pluviales

N° d'affaire	Phase	N° Plan	Indice
A170446	DIAG	4	0

Nom fichier: La Madeleine sur Loing V0.dwg Echelle: 1/1000 Format:
Ce plan est la propriété de la société Groupe Up, il ne peut être reproduit ni diffusé à des tiers sans son autorisation (Loi du 11 mars 1962)

- Réseau eaux pluviales :
-  Canalisations
 -  Canalisations incertaines
 -  Fossés
 -  Caniveaux
 -  Puissard - Regard
 -  Regard-grille
 -  Regard-avaloir
 -  Grille
 -  Bassin
 -  Numéro de regard, profondeur, remarque
 -  Diamètre de la canalisation
 -  Matériaux de la canalisation



Réseau eaux pluviales :

- Canalisation
- Canalisation incertaine
- Fossé
- Caniveau
- Puitsard - Regard
- Regard-grille
- Regard-avaloir
- Grille
- Bassin
- Numéro de regard, profondeur, remarque
- 200 Diamètre de la canalisation
- PVC Matériaux de la canalisation

DIAGNOSTIC DU RESEAU D'EAUX PLUVIALES

Maitrise d'ouvrage : Commune de La Madeleine sur Loing
Place de la Mairie
77145 LA MADELEINE SUR LOING
Tel : 01 64 28 13 28
Mail : mairie.madeleinesurloing@orange.fr

Bureau d'études : **Utilities Performance**
26, Rue du Pont Cotelle
45100 ORLEANS
Tél : +33 238 454 242
Mail : contact.orleans@utilities-performance.com


0	14/09/17	Emission originale	DB	SC	SC
Révision	Date	Dénomination	Dessiné par	Vérifié par	Approuvé par

Plan de récolement du réseau d'eaux pluviales

N° d'affaire	Phase	N° Plan	Indice
A170446	DIAG	1	0

Nom fichier: La Madeleine sur Loing VO.dwg Echelle: 1/1000 Format:


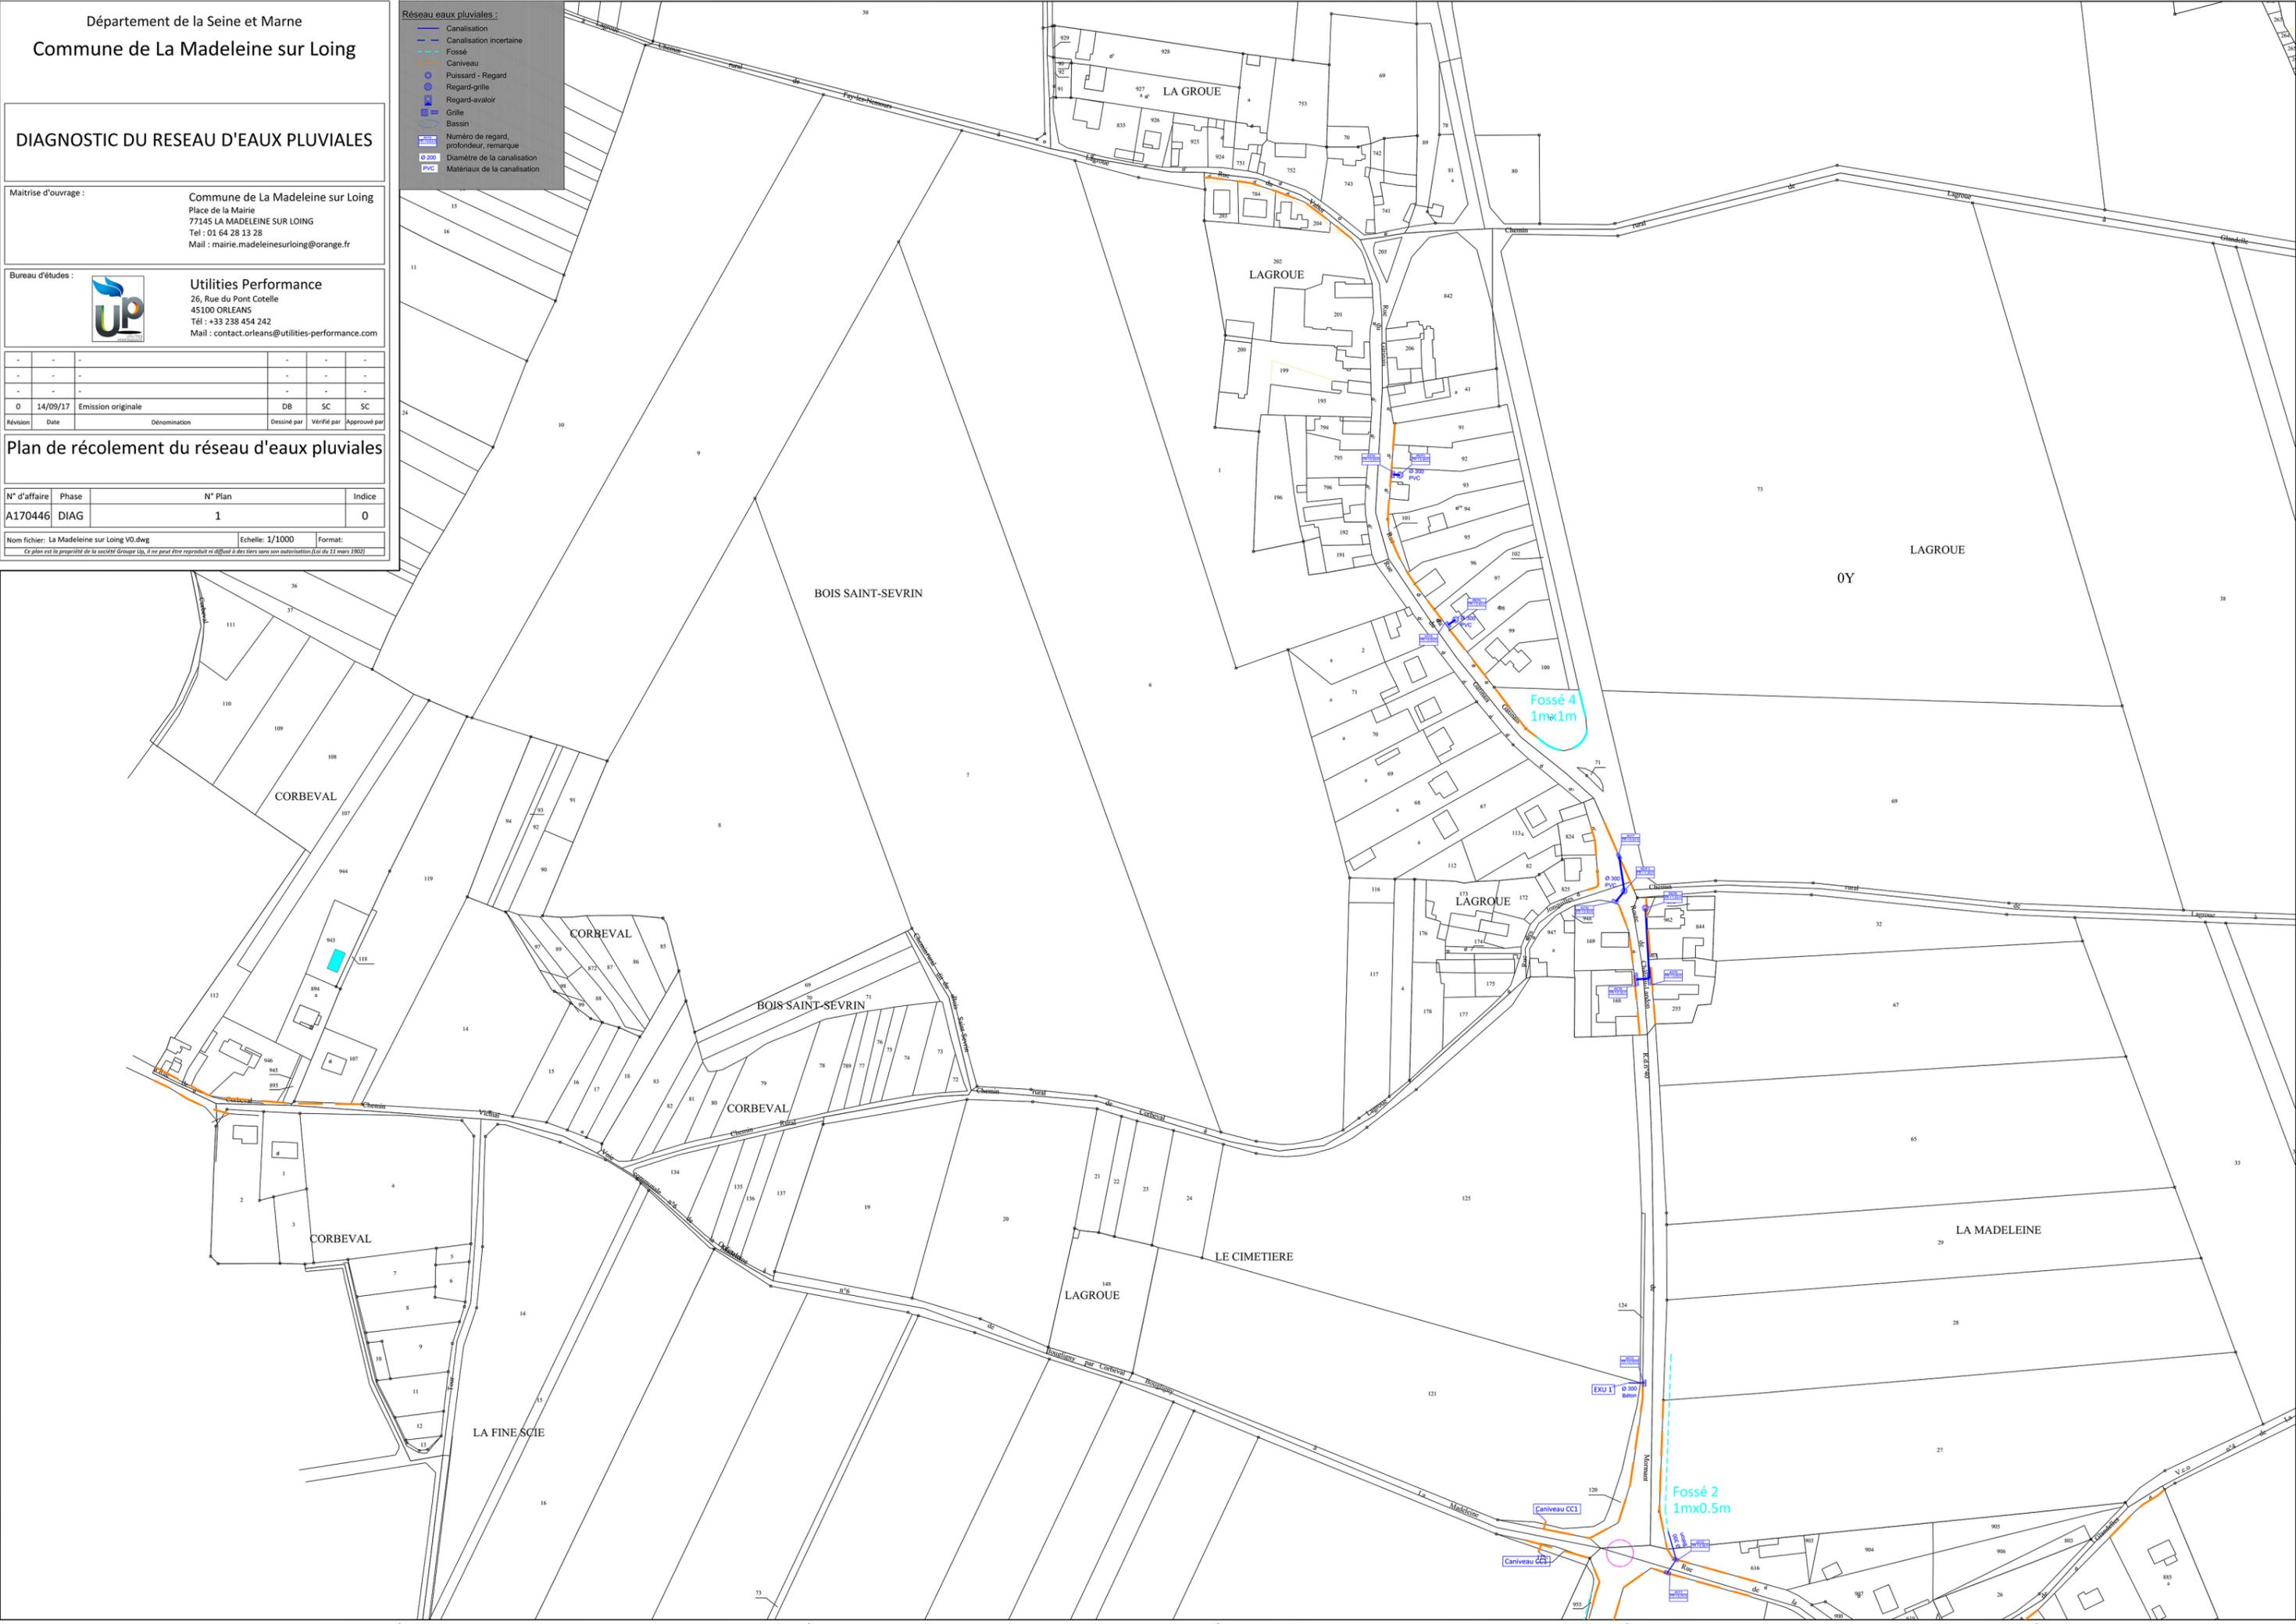



LEGENDE

- ES 3 Sondage à la tarière à main
- EP 2 Sondage à la pelle mécanique
- Aptitude très favorable ($k > 100 \text{ mm/h}$)
- Aptitude favorable ($30 \text{ mm/h} < k < 100 \text{ mm/h}$)
- Aptitude moyennement favorable ($18 \text{ mm/h} < k < 30 \text{ mm/h}$)
- Aptitude défavorable ($5 \text{ mm/h} < k < 18 \text{ mm/h}$)
- Aptitude inadaptée ($k < 5 \text{ mm/h}$)

DIAGNOSTIC DU RESEAU D'EAUX PLUVIALES

Carte d'aptitude des sols

Département de Seine-et-Marne
La Madeleine-sur-Loing

Maitre d'ouvrage :
Commune de La Madeleine-sur-Loing
Place de la Mairie
77 145 LA MADELEINE-SUR-LOING
Tél: 01 64 28 13 28
Mail : mairie.madeleinesurloing@orange.fr

Maitre d'oeuvre:
Utilities performance
26, rue du Pont Coréille
45 100 ORLEANS
Tél : +33 238 454 242
Mail : contact.orleans@utilities-performance.com

Révision	Date	Dénomination	Dessiné par	Vérifié par	Approuvé par
0	03/10/17	Emission originale	DN	SS	SS

N° d'affaire	Phase	N° Plan	Indice
A170446	DIAG	1	0

Nom fichier: La Madeleine sur Loing_V0.dwg
Echelle: 1/5000
Format: A3
Ce plan est la propriété de la société Groupe Up. Il ne peut être reproduit ni affiché à des fins sans son autorisation. (à partir du 1 mars 1992)